
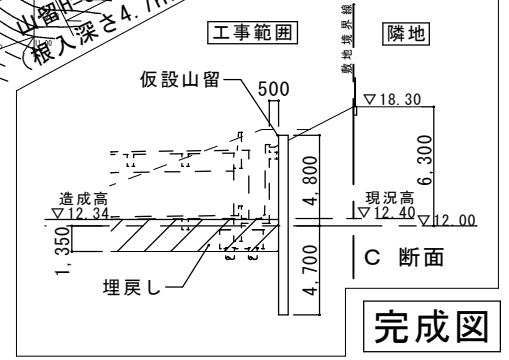
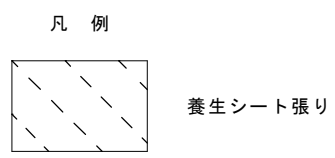
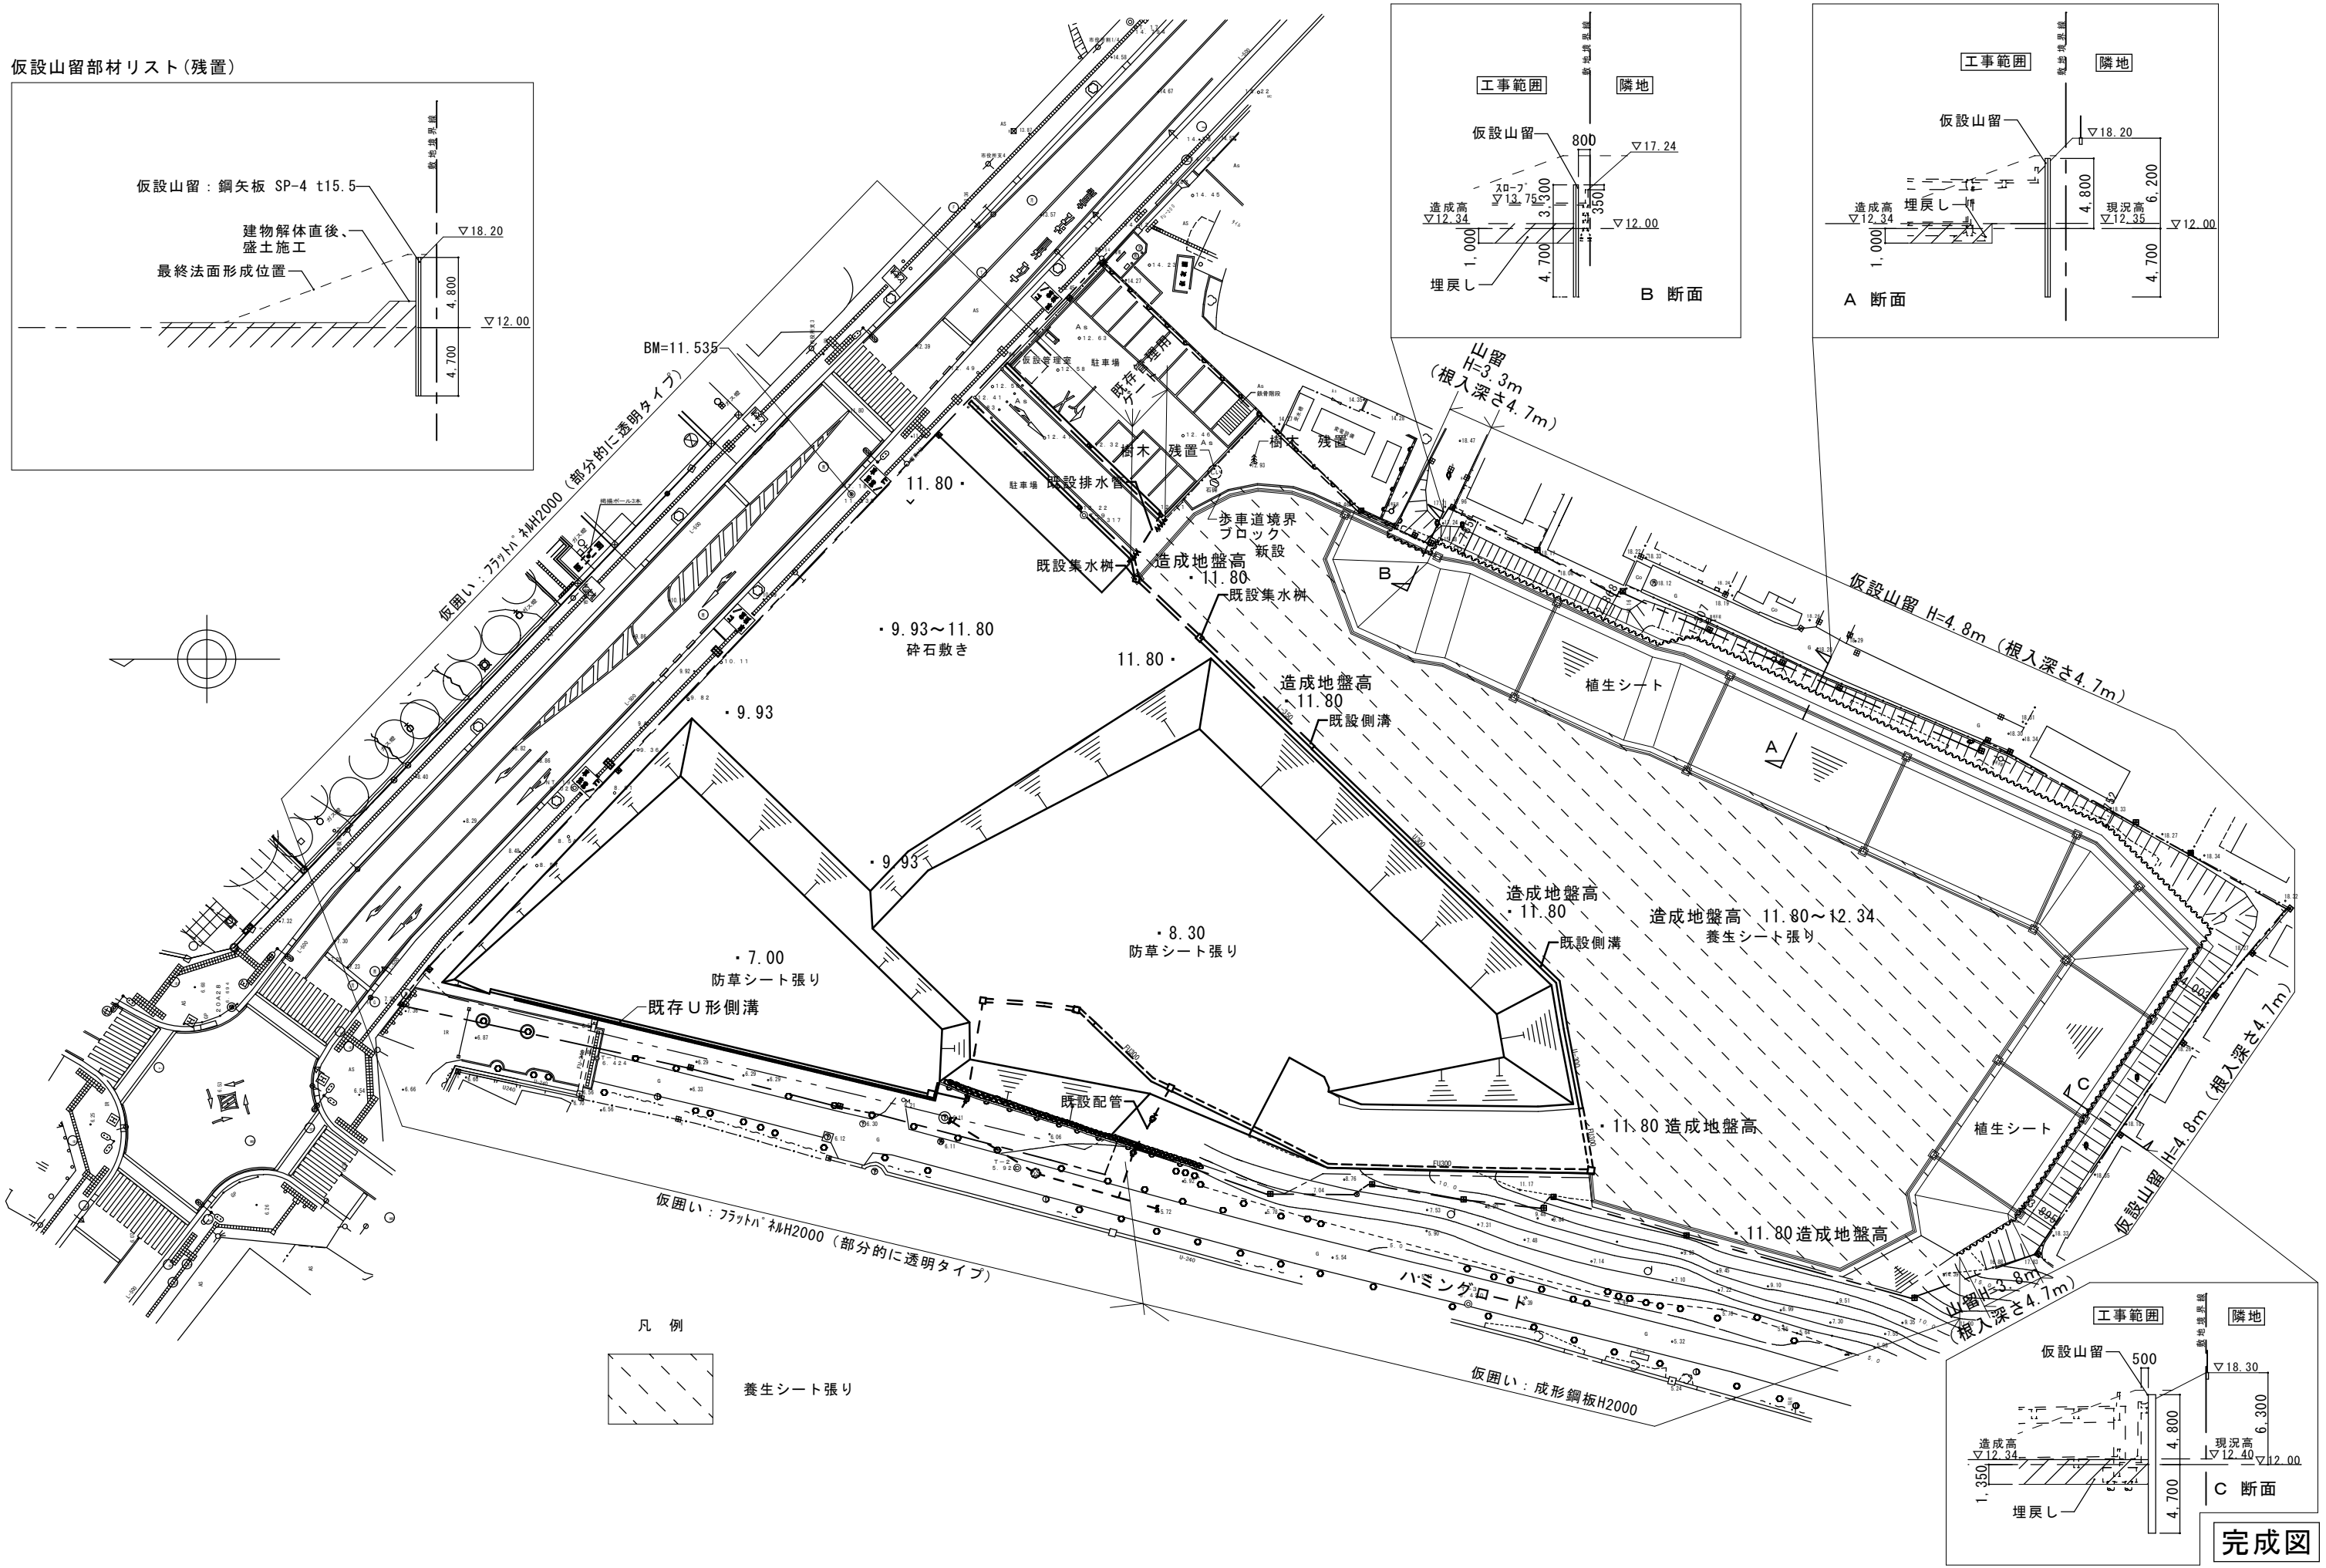
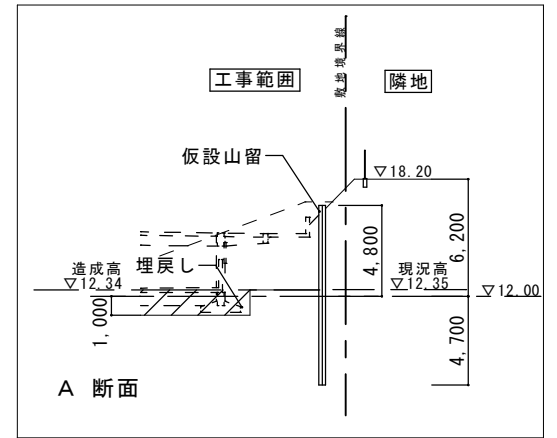
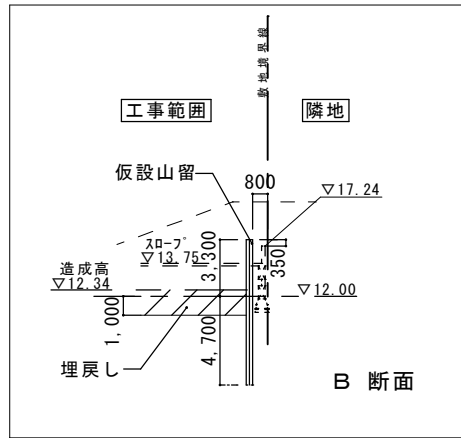


仮設山留部材リスト(残置)

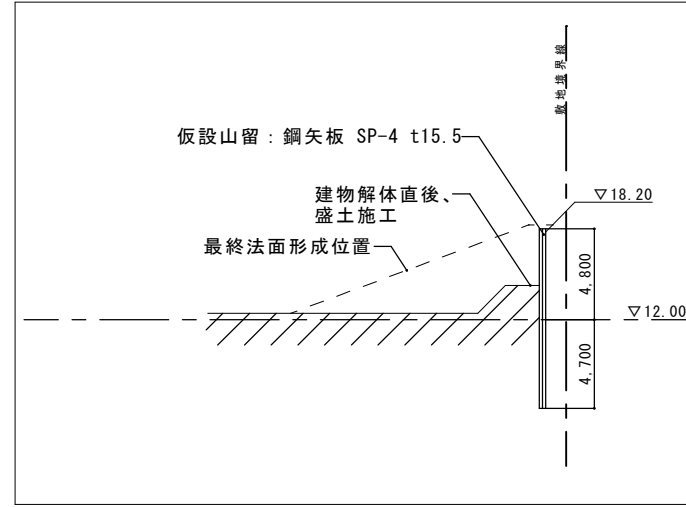

完成図

図面名	造成計画平面図(完了時)	図面番号
日付	欄尺 A1 1/300 A3 1/600	