



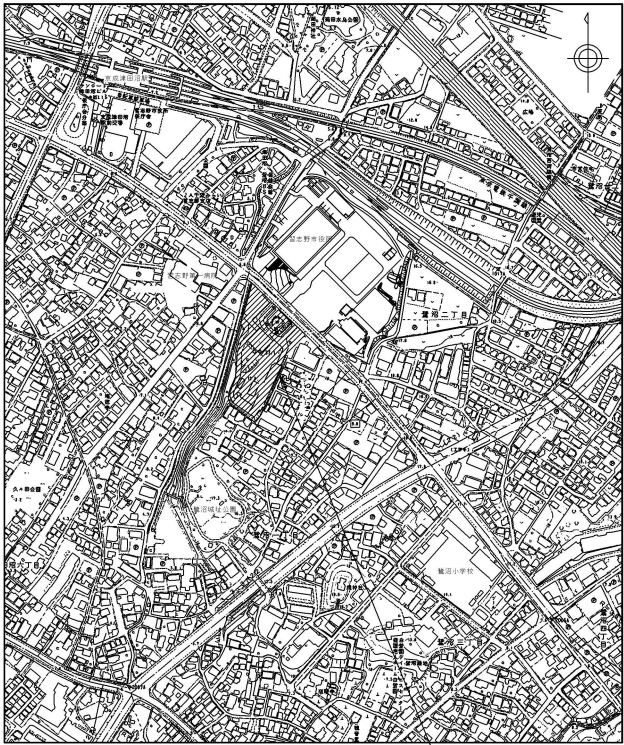

案内図

工事場所

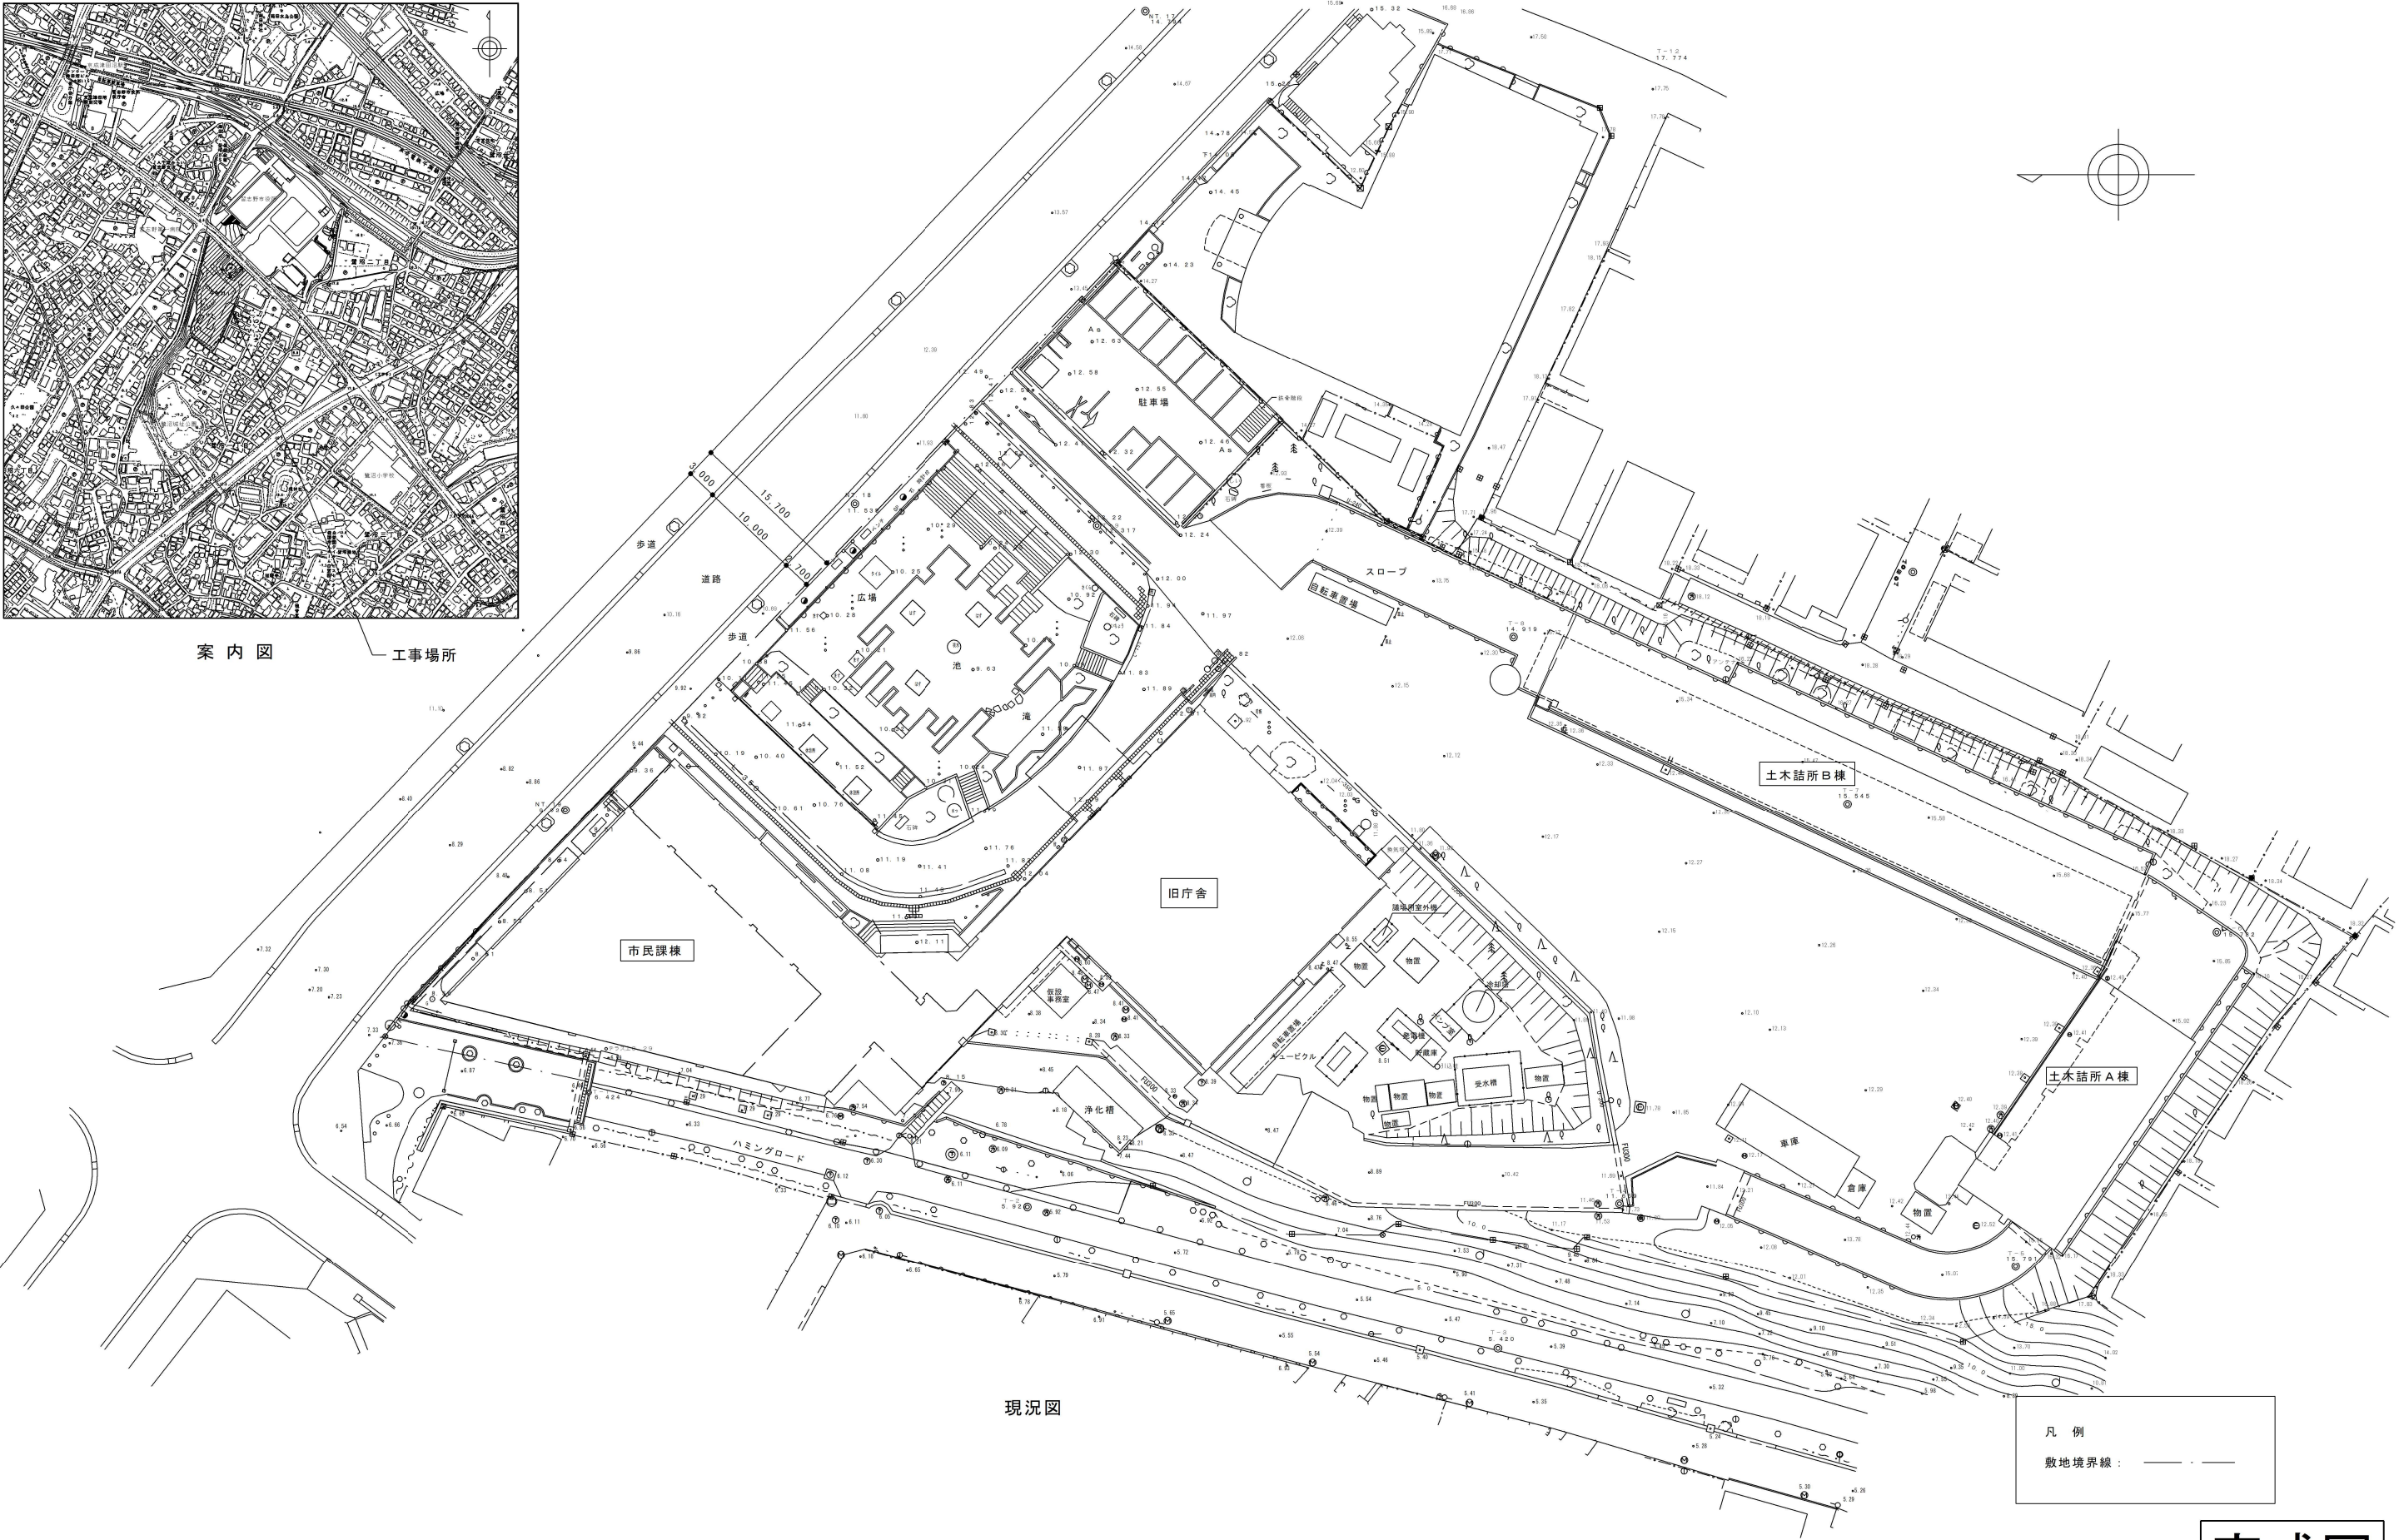

現況図

凡例

敷地境界線: — — — —

完成図

				承認				施工：株式会社 市原組 設計：鈴木建築設計事務所 株式会社				主任 設計 製図 工事名称 旧庁舎・市民課棟等解体工事				図面名 案内・現況図（旧庁舎・市民課棟）				図面番号 A-04			
																日付 R.2.12.20				縮尺 A1 1/300 A3 1/600			