

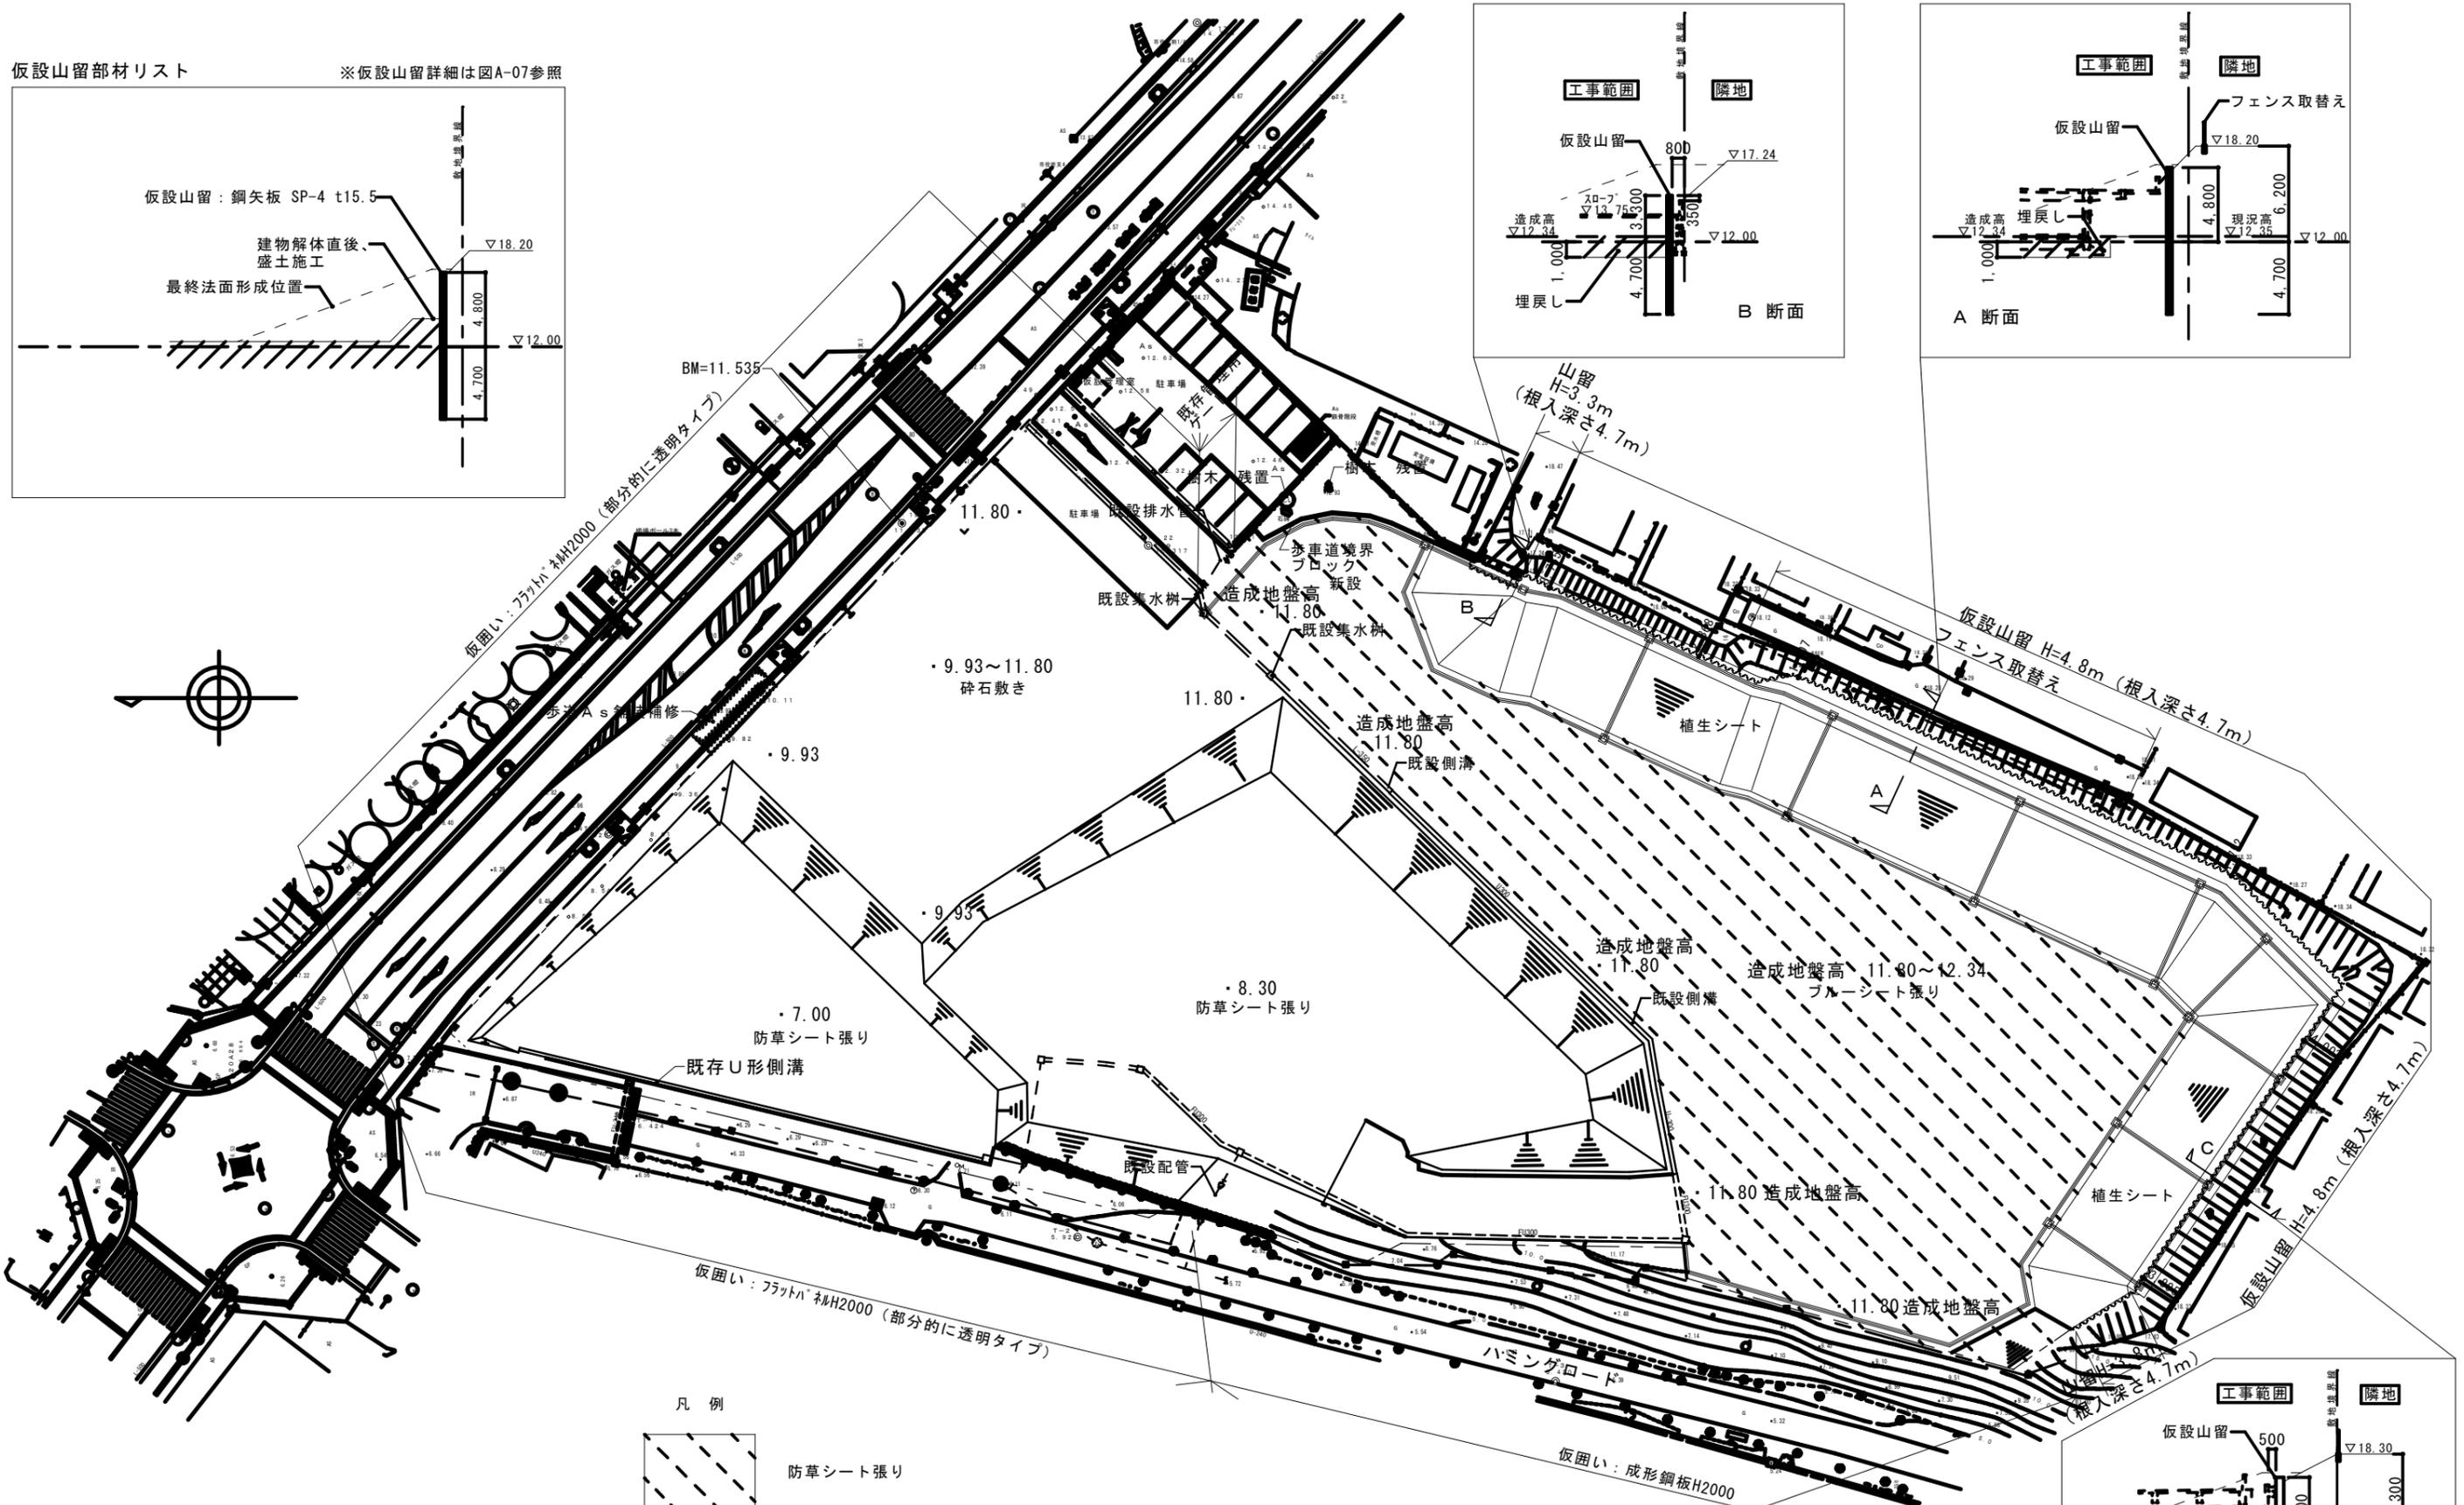
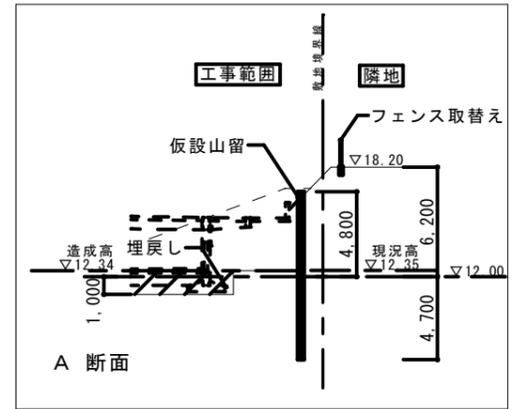
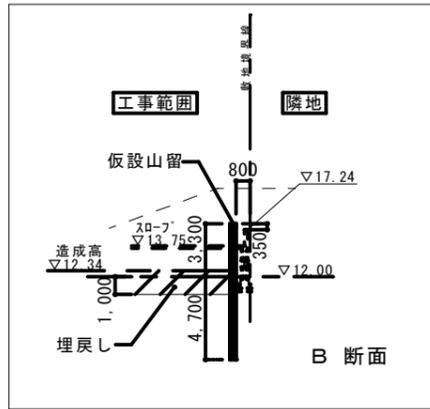


仮設山留部材リスト

※仮設山留詳細は図A-07参照

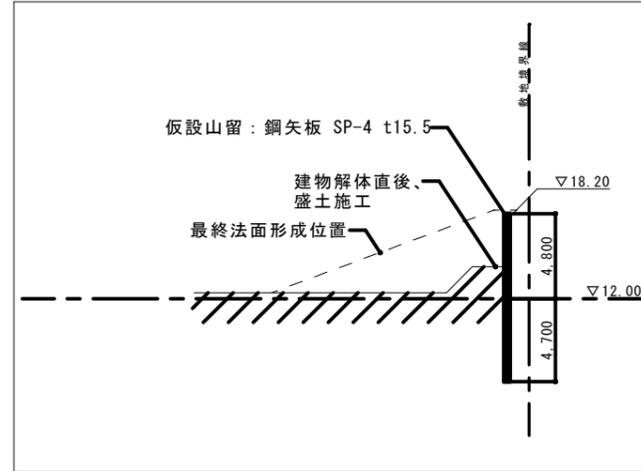

※法面工事内容に関しては、01-07図を参照のこと。

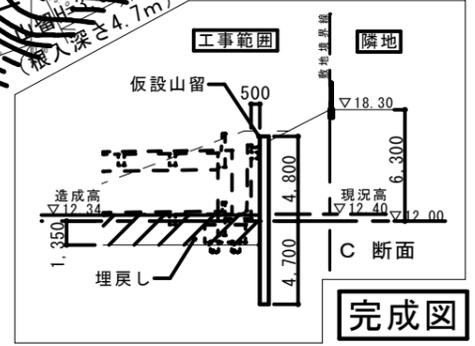

完成図

承 認	田久保建設株式会社 現場代理人 萩原 峰俊	主任 設計 監 工 事 名 称	旧土木詰所等解体及び法面工事	層 画 名	造成計画平面図(完了時)(外構)	層 画 番 号	A-09
				日 付	H31.03.29	縮 尺	A1 1/300 A3 1/600