排水系統図　S=1:300

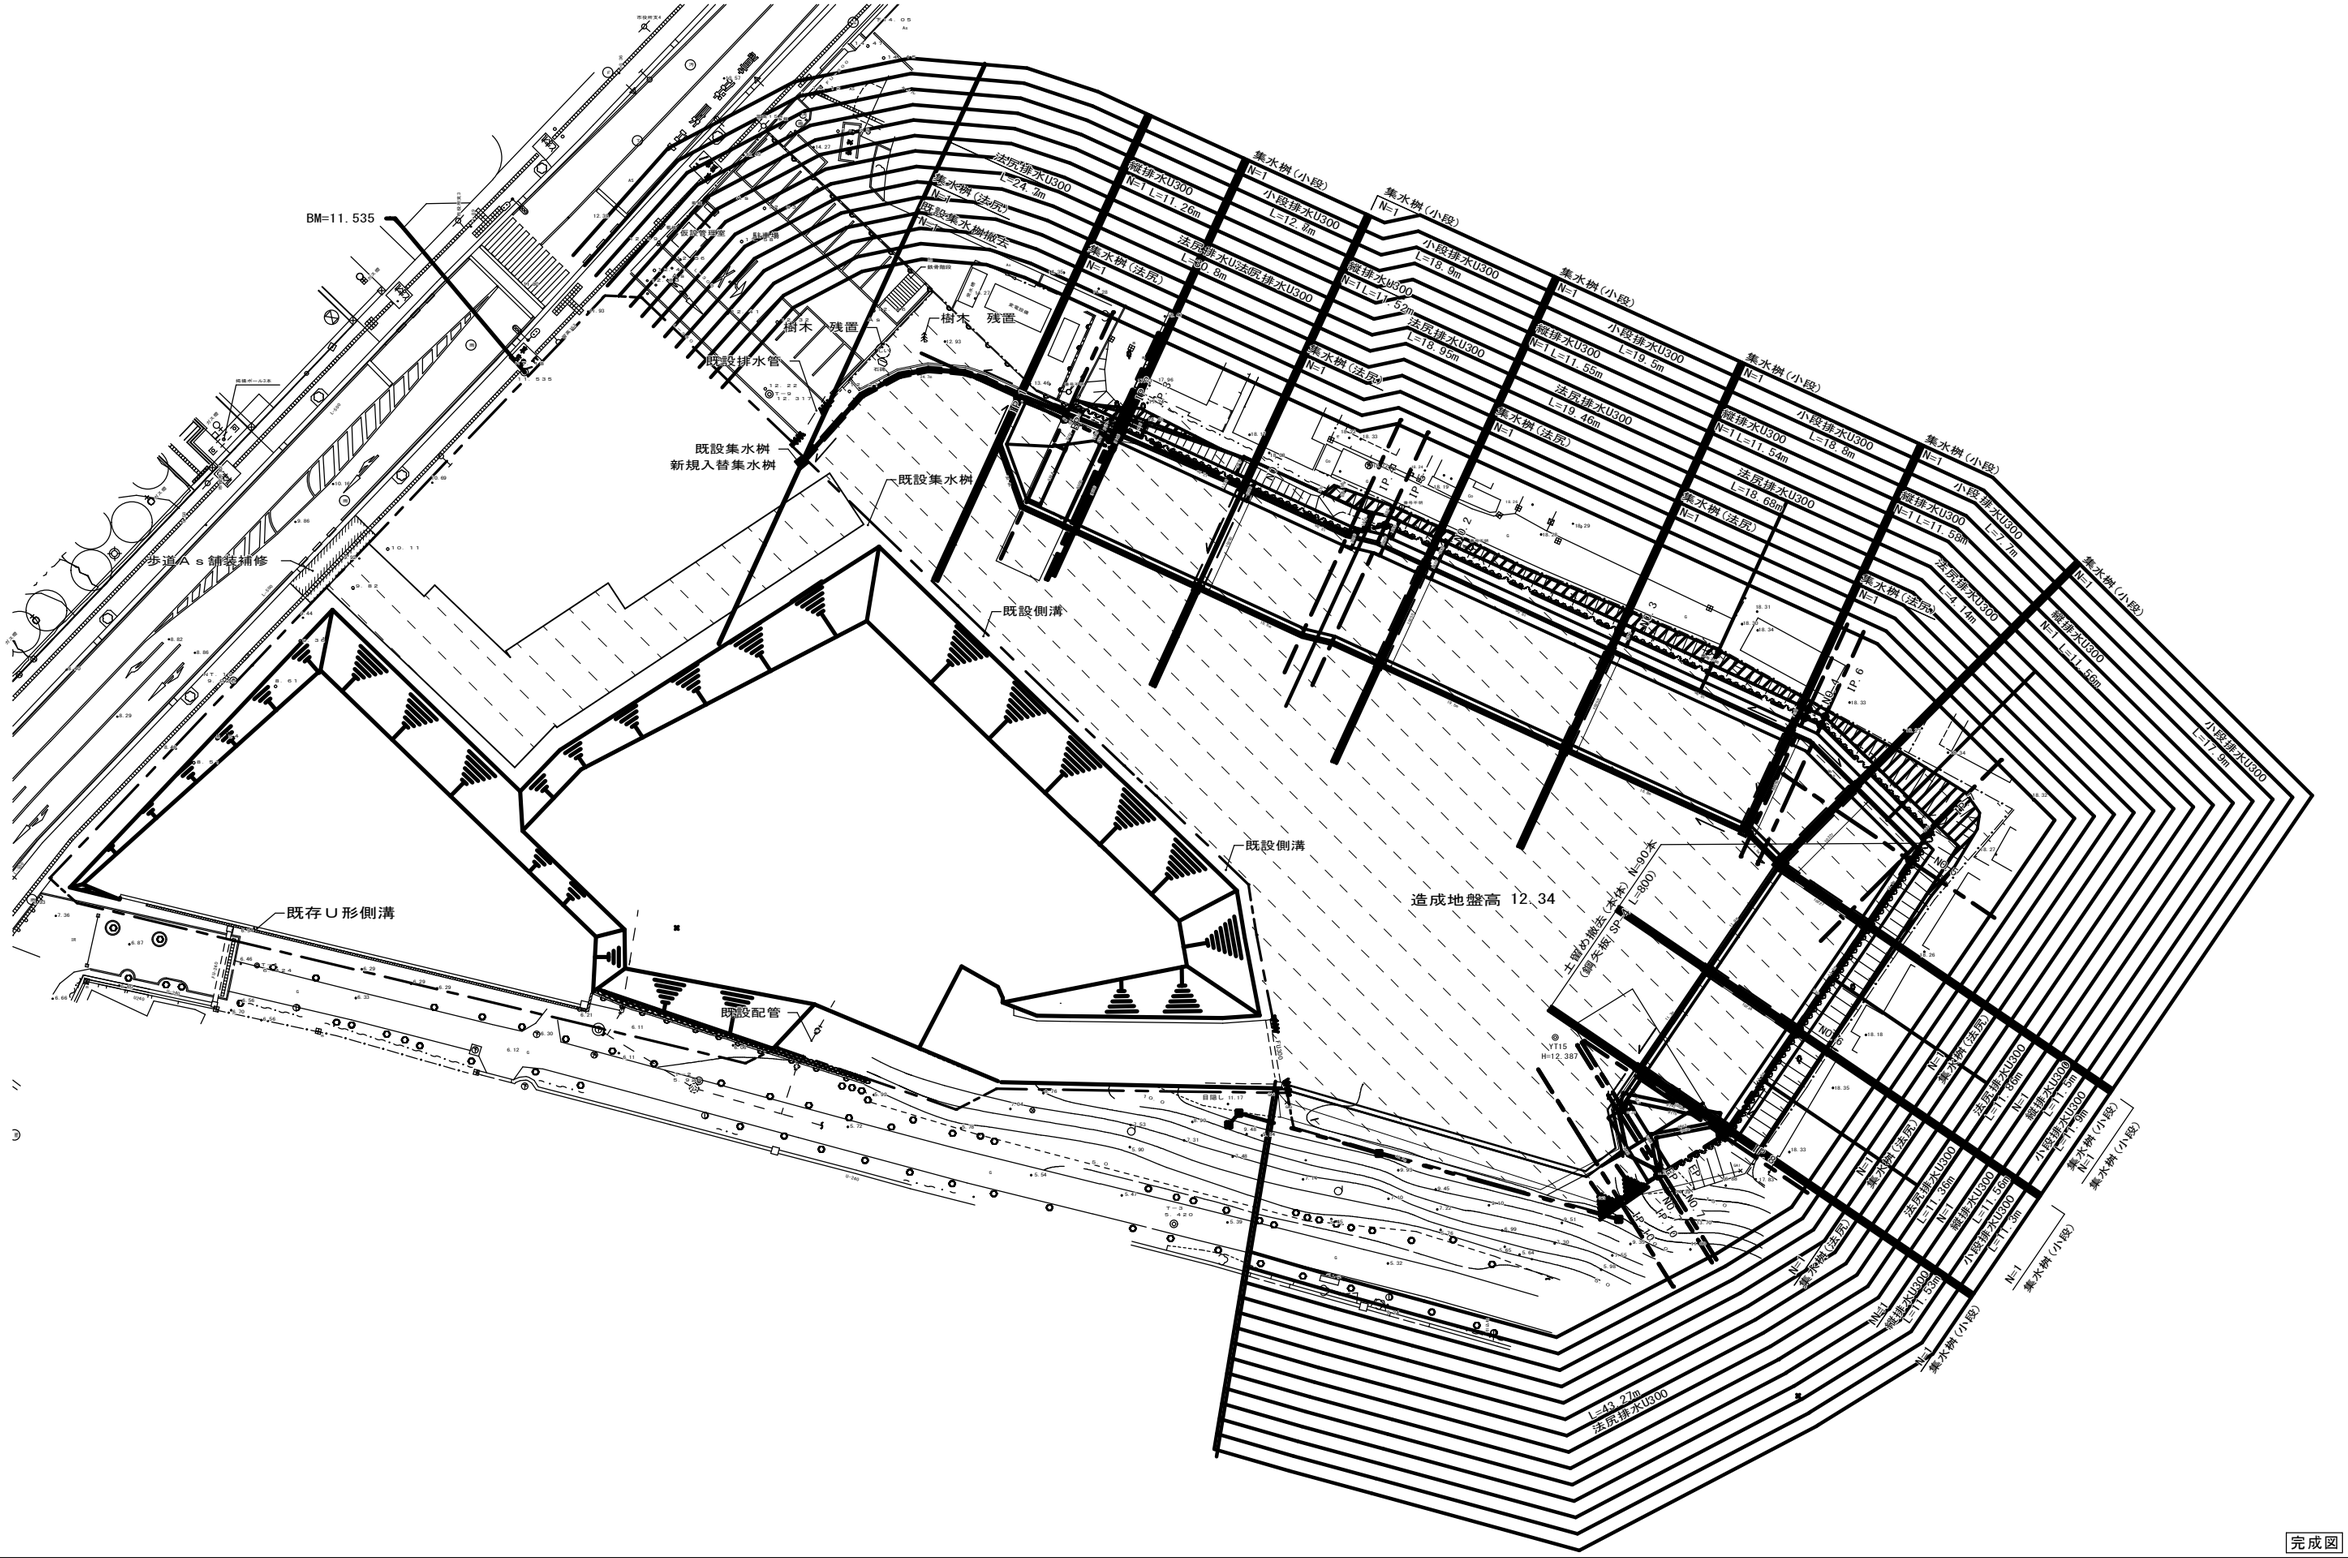

完成図

検印	田久保建設株式会社 現場代理人　萩原　峰俊	主任	設計	検図	工事名称 旧土木詰所等解体及び法面工事	図面名　排水系統出来形図 日付　H31.03.29　縮尺　A1 1/300　A3 1/600	図面番号 C－07